
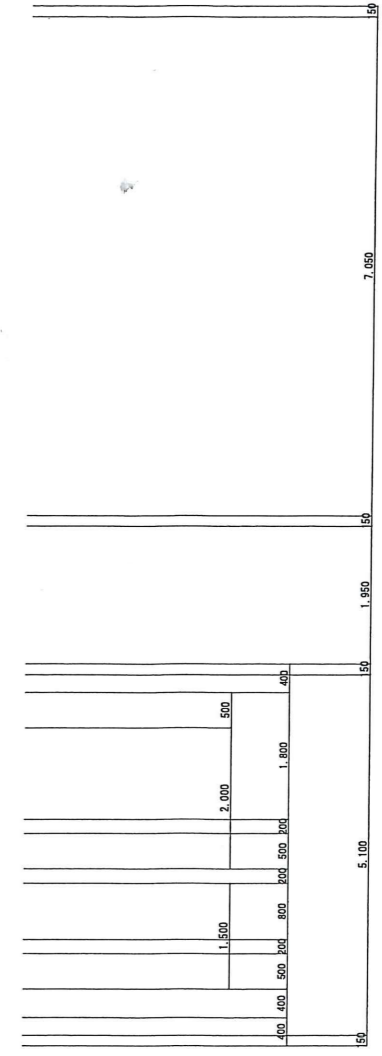


植栽配置図 (S=1/150)

竣工図	
平成9年度 農業集落排水事業	
知念西部地区処理施設建設工事	
図面名称	外構詳細図
	(S=1/150)
図面番号	7

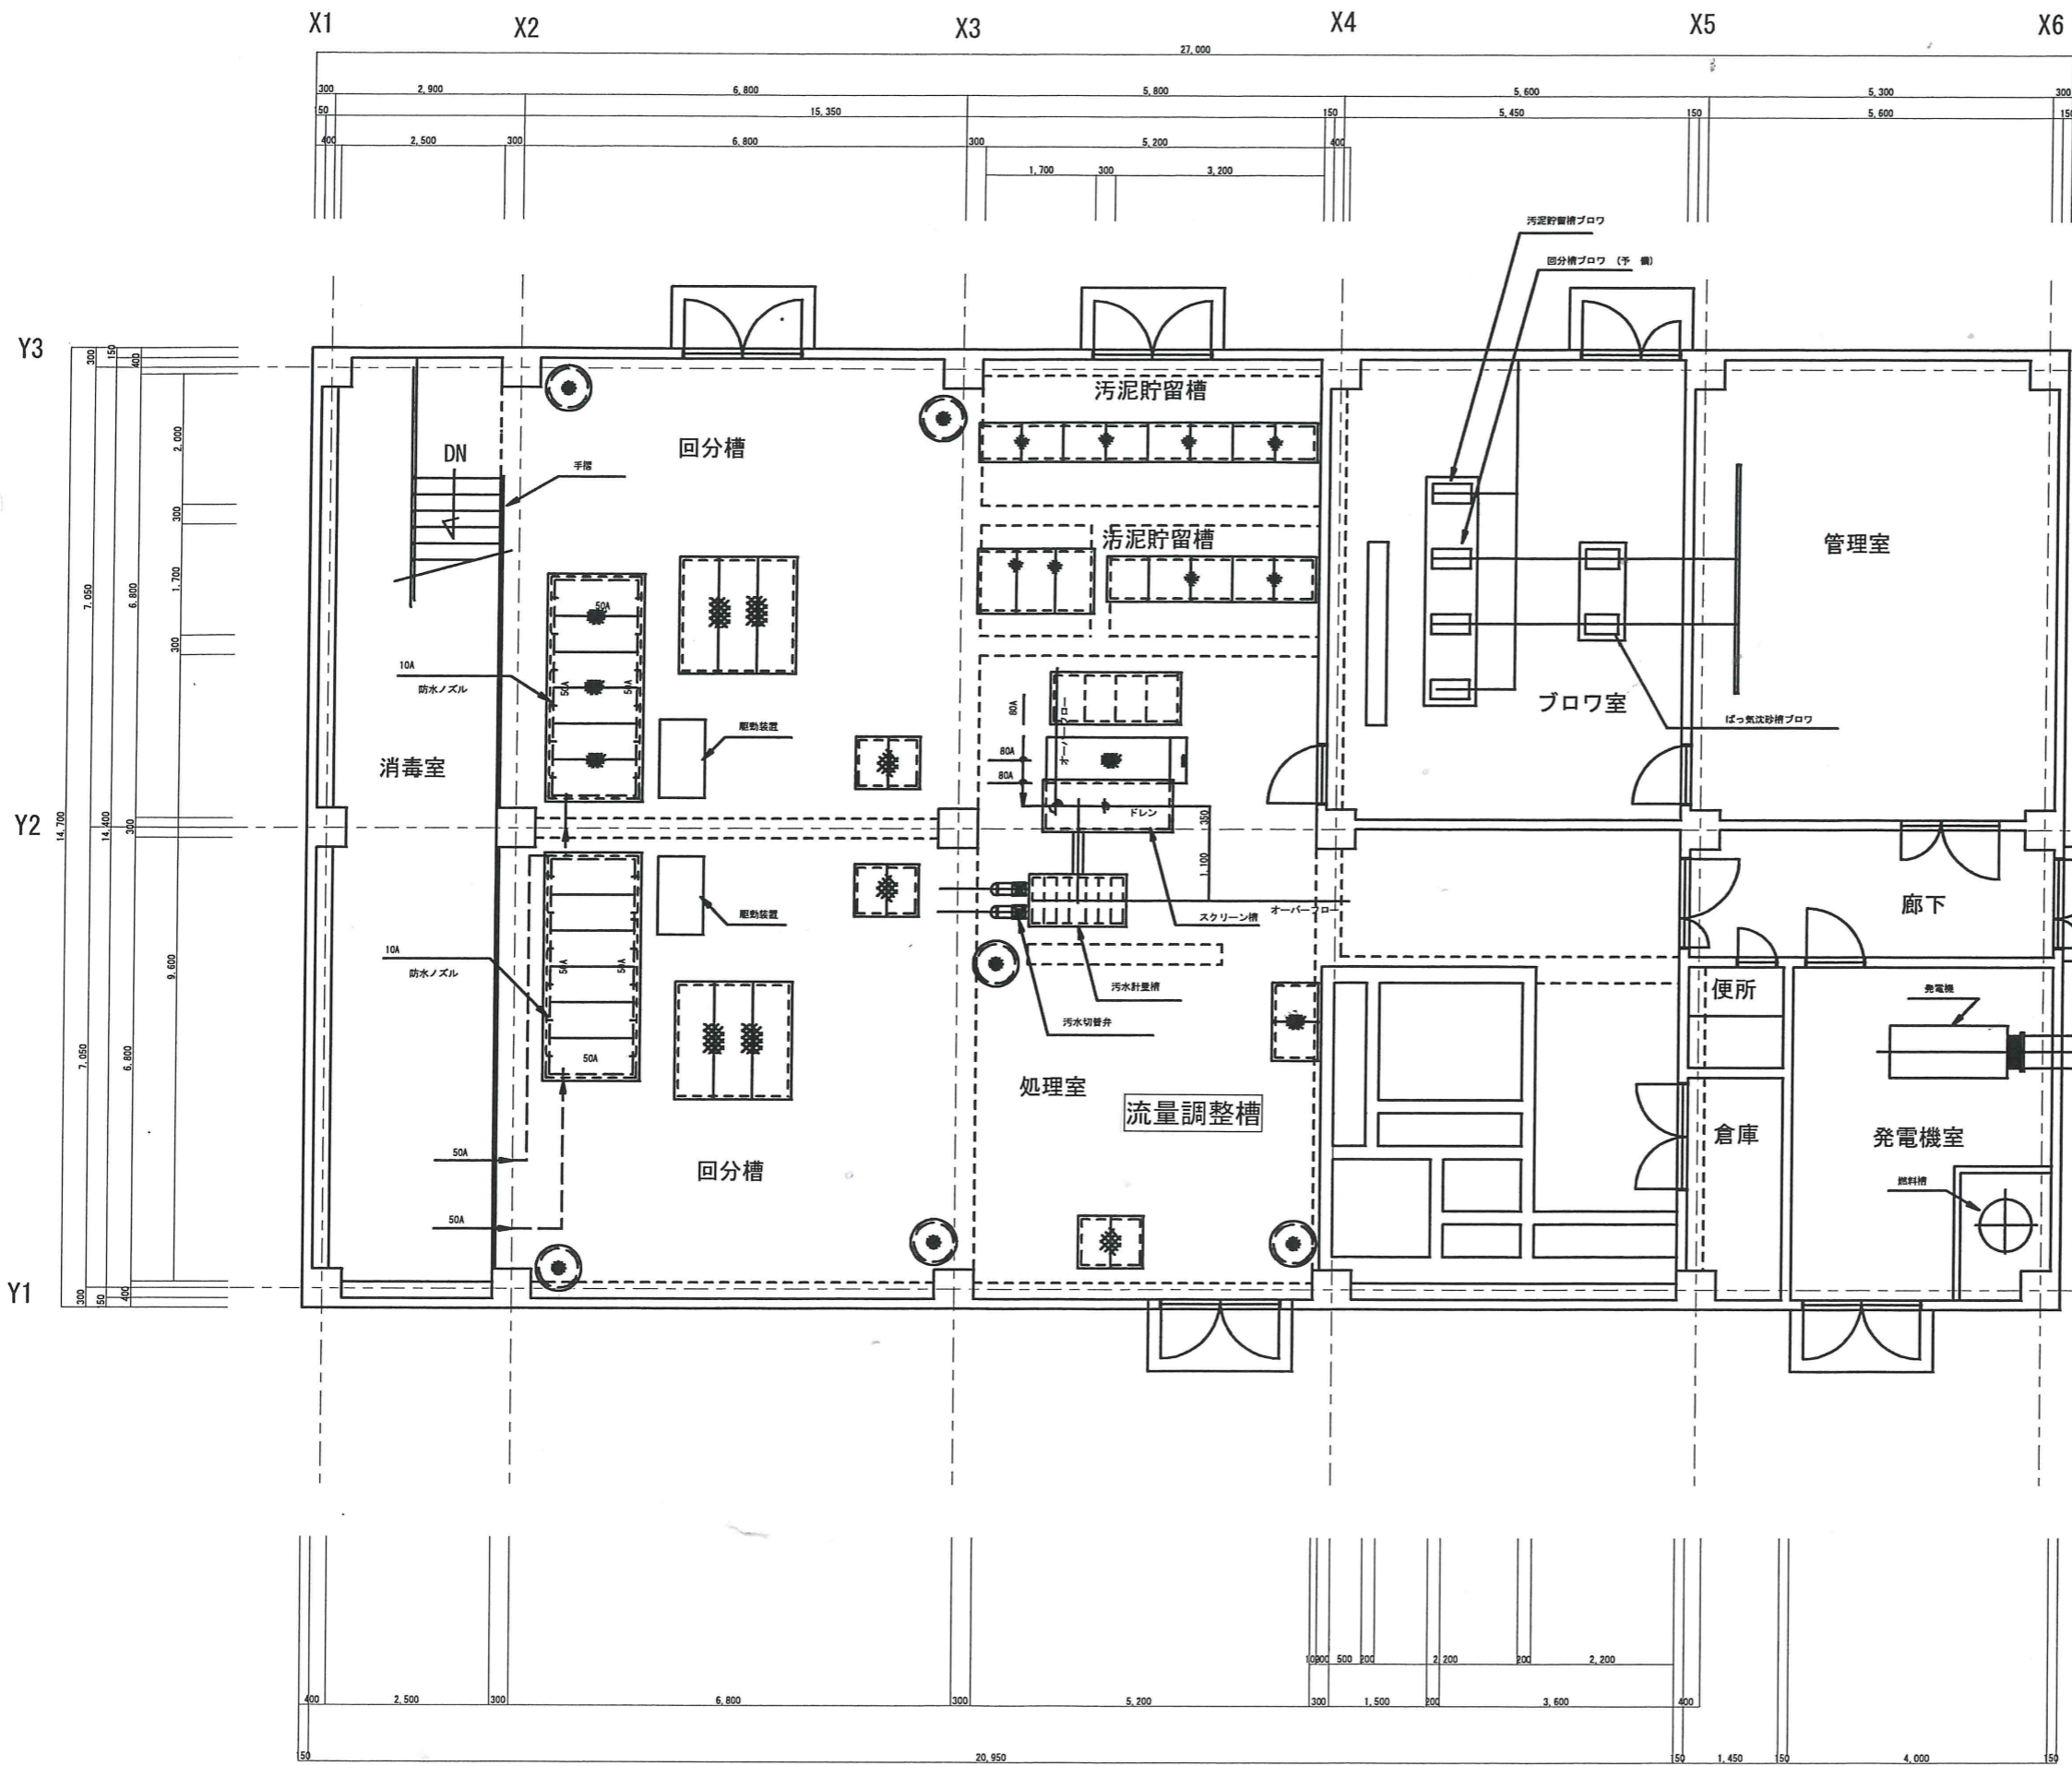

平成8年度 農業集落排水事業			
知念西部地区処理施設建設工事			
図面名称	設備平面図 (1/2)		
図面番号	M-4		
測量			
設計			
課長	課長補佐	保長	課員